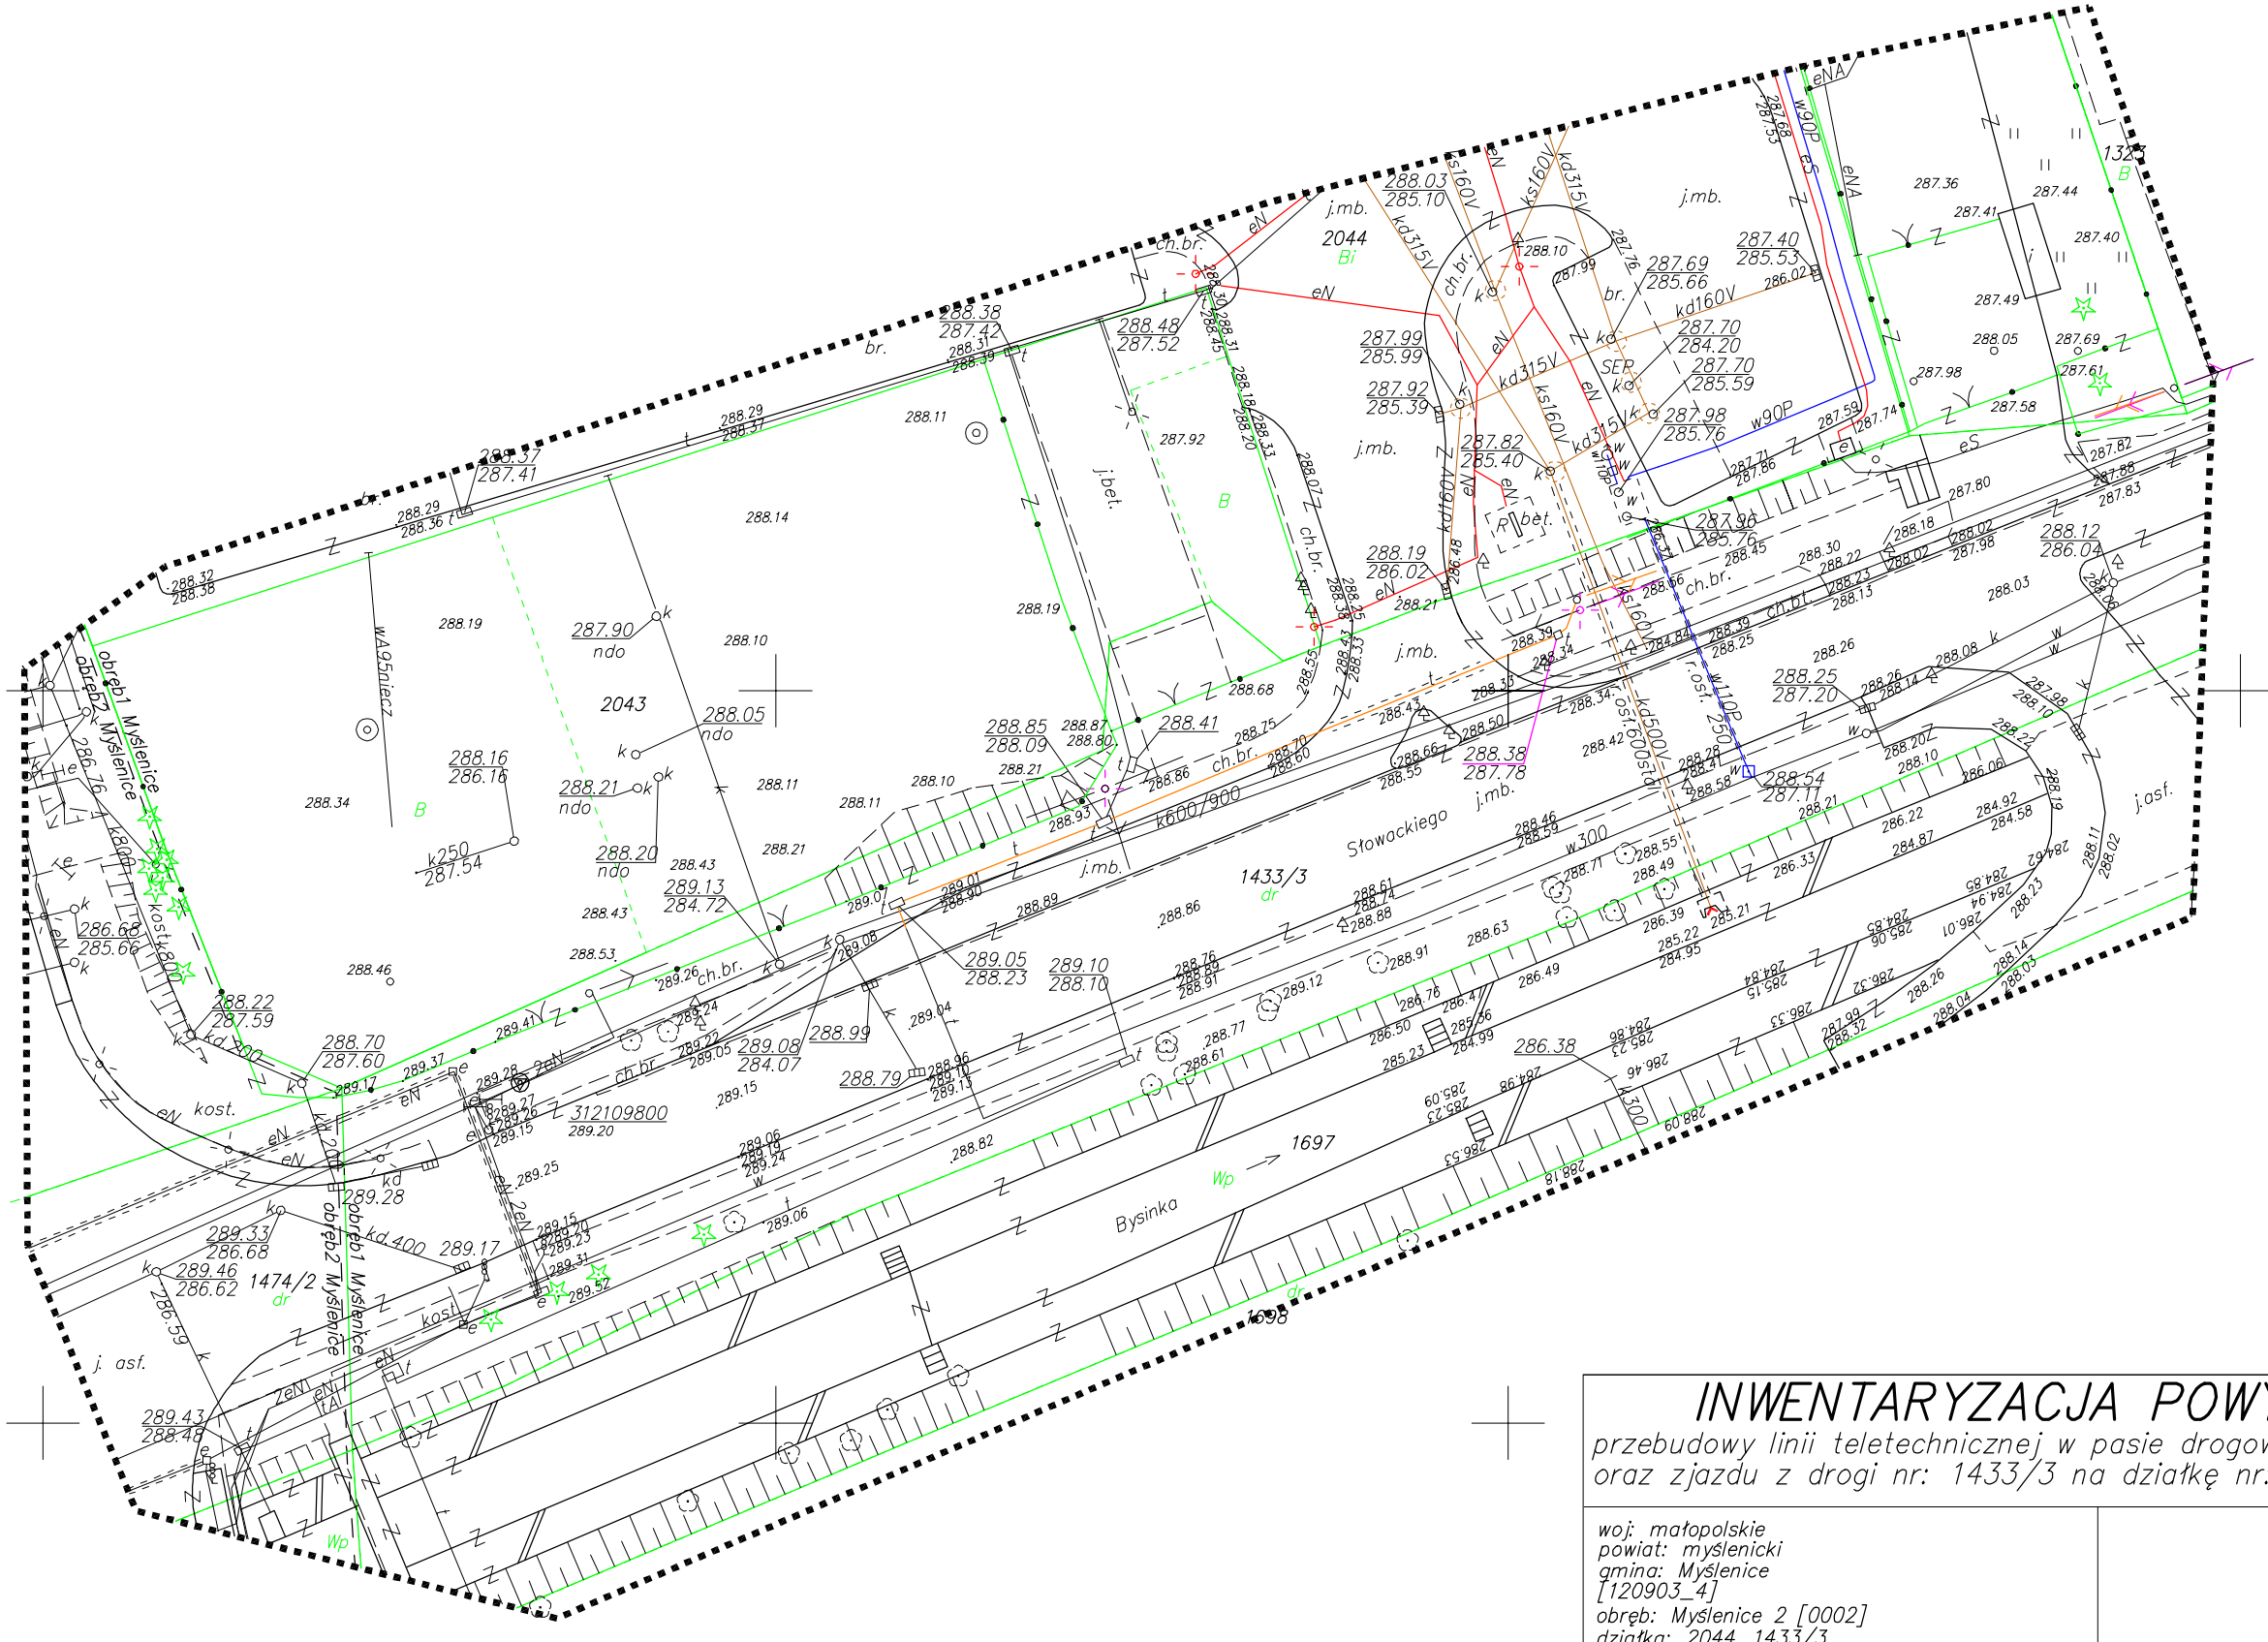

INWENTARYZACJA POWYKONAWCZA

przebudowy linii teletechnicznej w pasie drogowym na działce nr: 1433/3 oraz zjazdu z drogi nr: 1433/3 na działkę nr: 2044

woj: małopolskie
powiat: myślenicki
gmina: Myślenice
[120903_4]
obręb: Myślenice 2 [0002]
działka: 2044, 1433/3

Układ odniesienia wysokości Kronsztadt 86
Układ wsp. poziomych "2000"
sekcja: 7.120.11.13.2.4, 4.2
skala 1:500

Wykonał: dn. 10.05.2017r.

Nr ks.rob.XXXXXXX
ID: XXXXXXXXX